



旧特別養護老人ホーム（旧ソビラ荘）
及び旧老人福祉寮（エンルム荘）

配置図・付近見取図

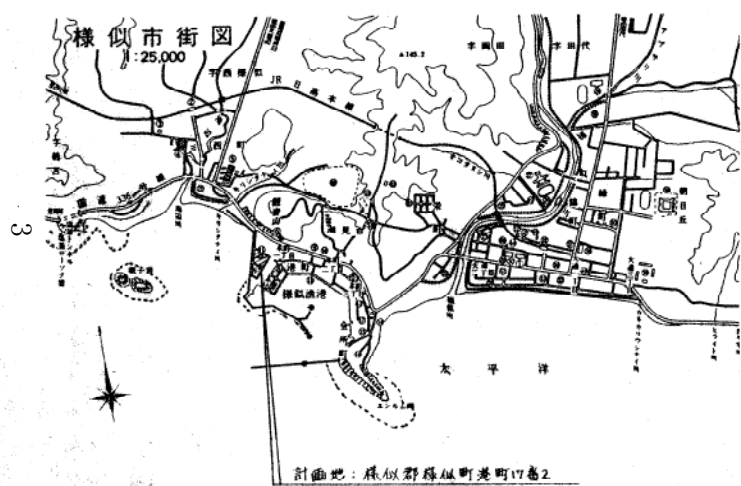

付近見取図 S=1:25,000

- ・旧ソビラ荘、エンルム荘ともに1年間未使用状態。
- ・地下タンクについては重油を抜き、危険物製造所等一時使用（休止）届出済み。
- ・電気系統については、休止中のため現在は使用不可。
- ・水道については休栓中のため、現在は使用不可。
- ・旧ソビラ荘の機械室に設置している暖房・給湯用ボイラーは使用停止中。
※2台のうち、1台は故障により使用不可。
- ・旧エンルム荘については、給水管の凍結により、漏水が数か所で発生した経緯があるため通水不可。
- ・旧エンルム荘暖房設備は個別暖房。
- ・旧エンルム荘の機械室に設置している床暖房・給湯用ボイラーは漏水のため給水停止中、使用不可。

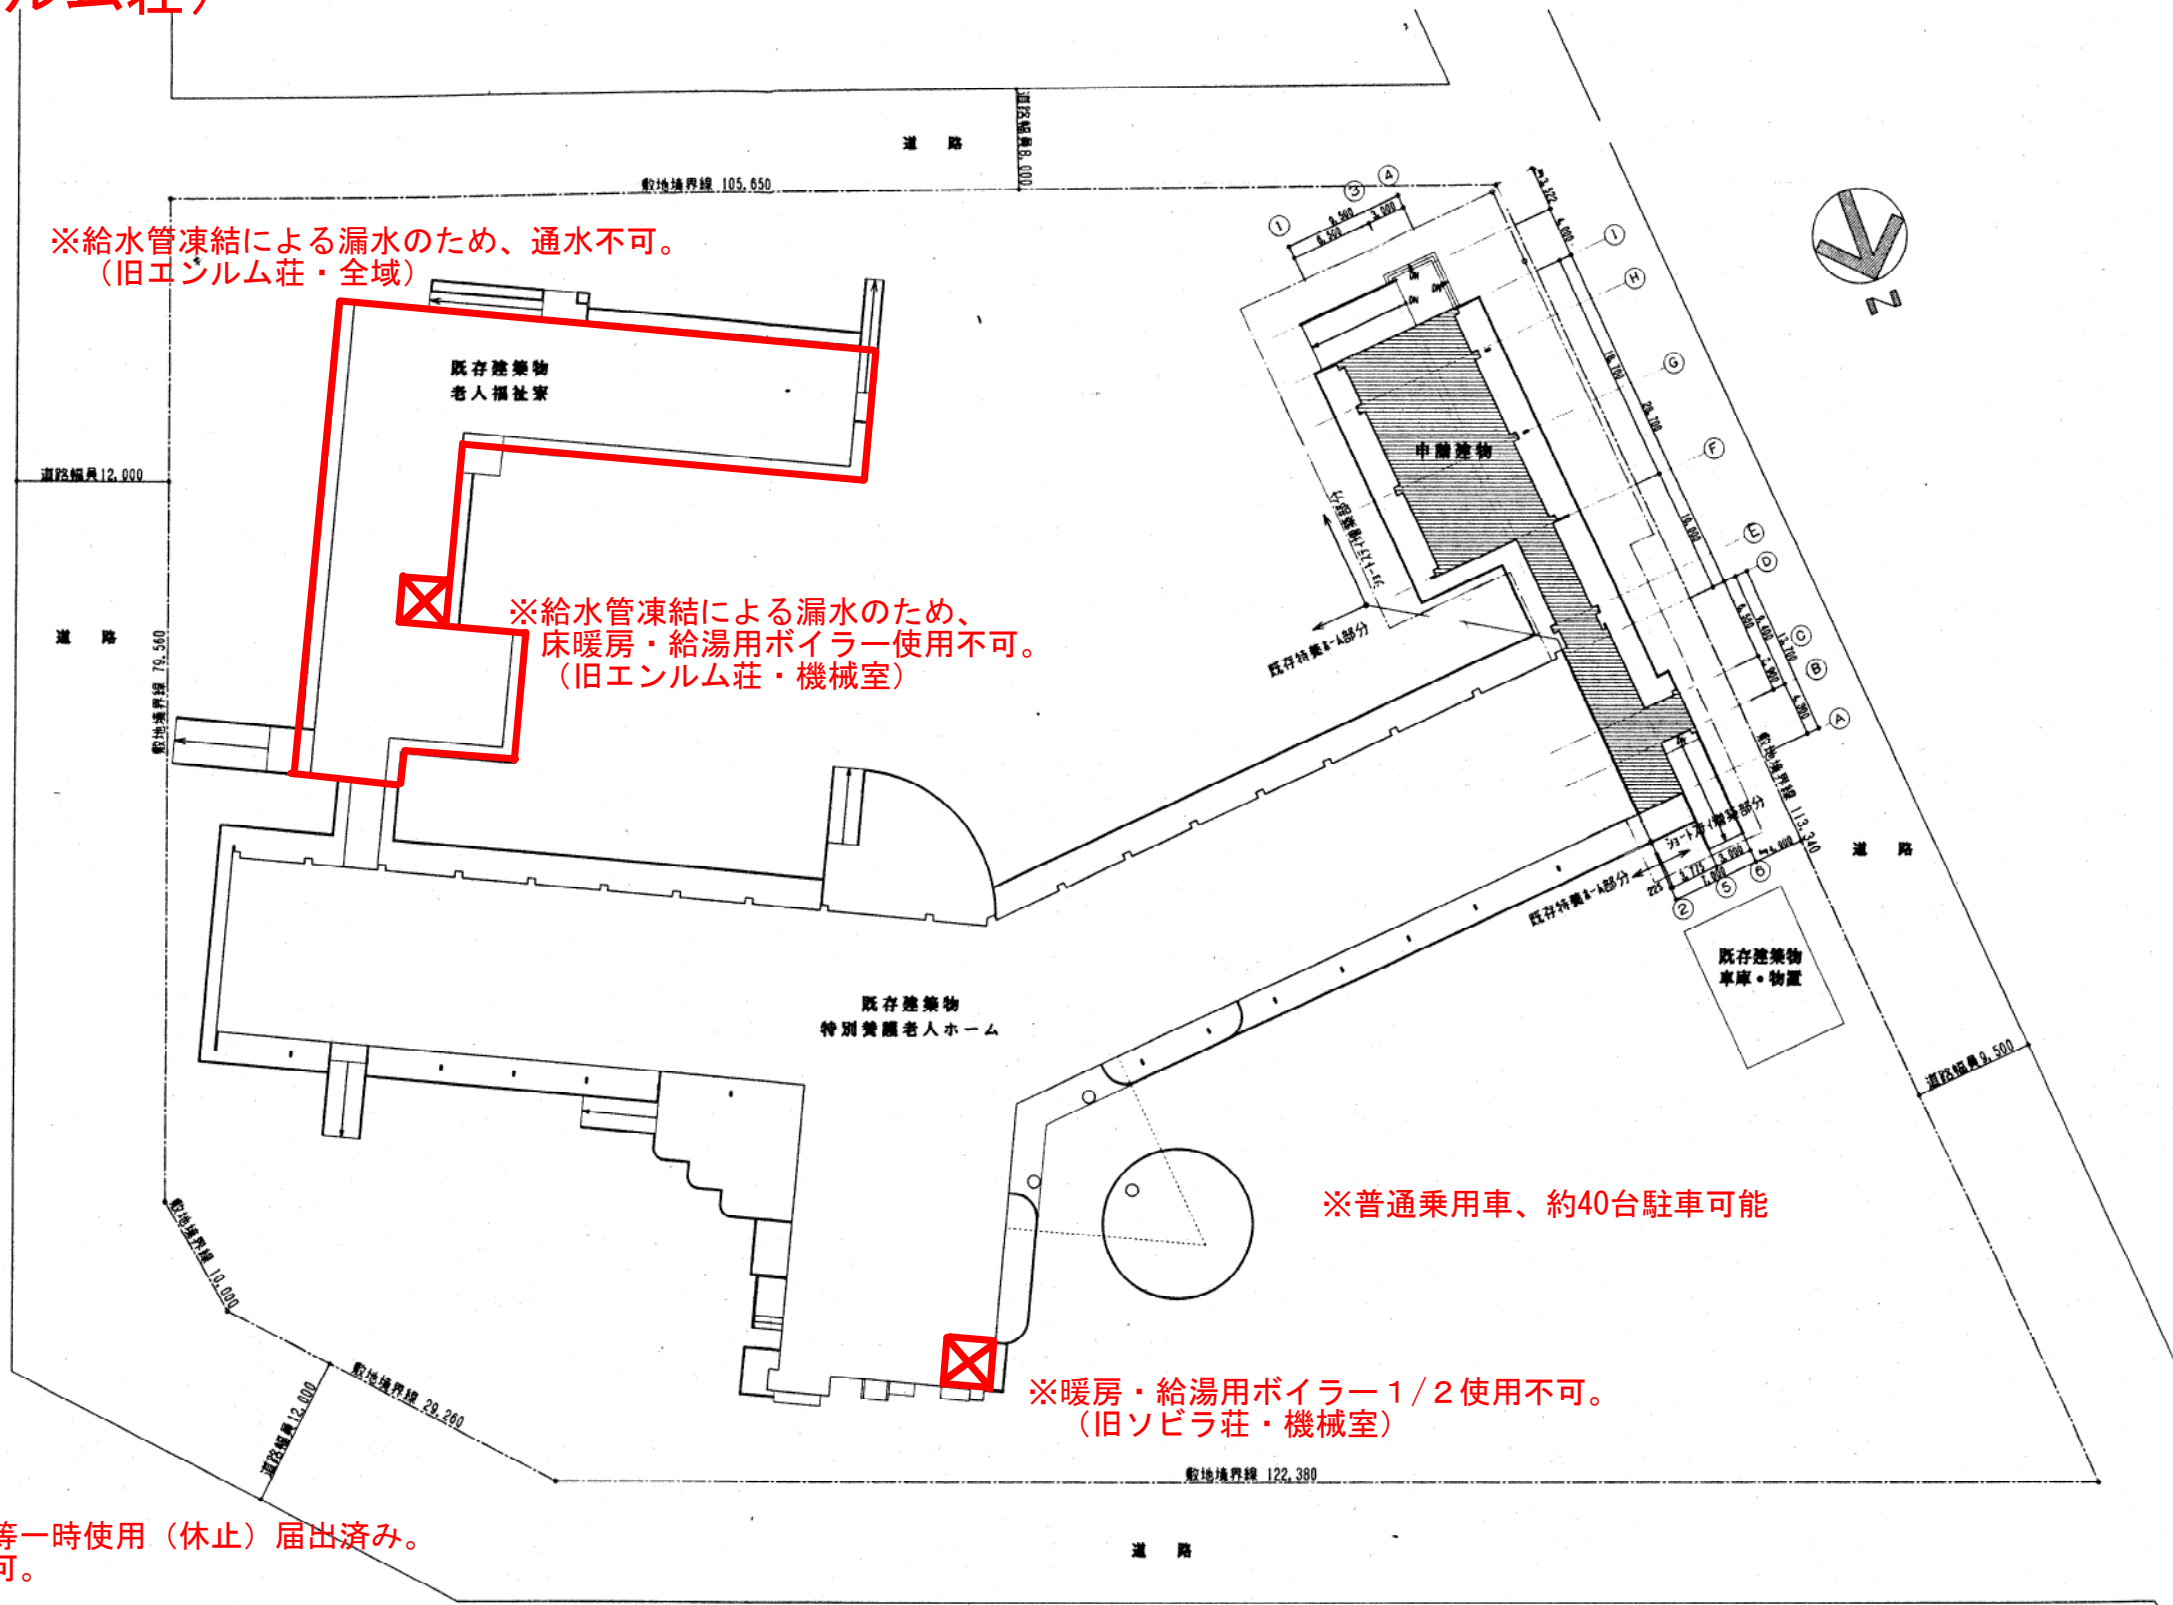


配置図 S=1:300

竣工図

訂正事項		製図		設計		工事名		設計番号	
		校閲				模似ソビラ荘増築工事		10034	
		承認				配置図・付近見取図		A-4	
		竣工図				縮尺 1:300 1:25,000		枚の内	


平面图

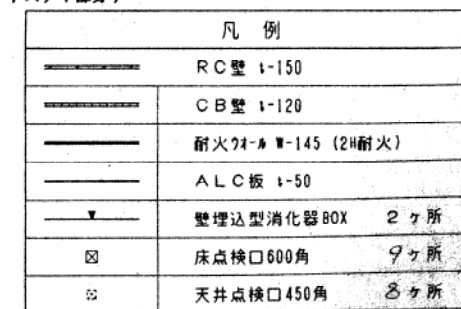

竣工图

訂正事項		製図 校閲 承認 竣工図 印	設計 担当 工事名 模似ソビラ荘増築工事 図名 1階平面図 図番 10034 縮尺 1:200 図面番号 A-6
------	---	---	---

平面图

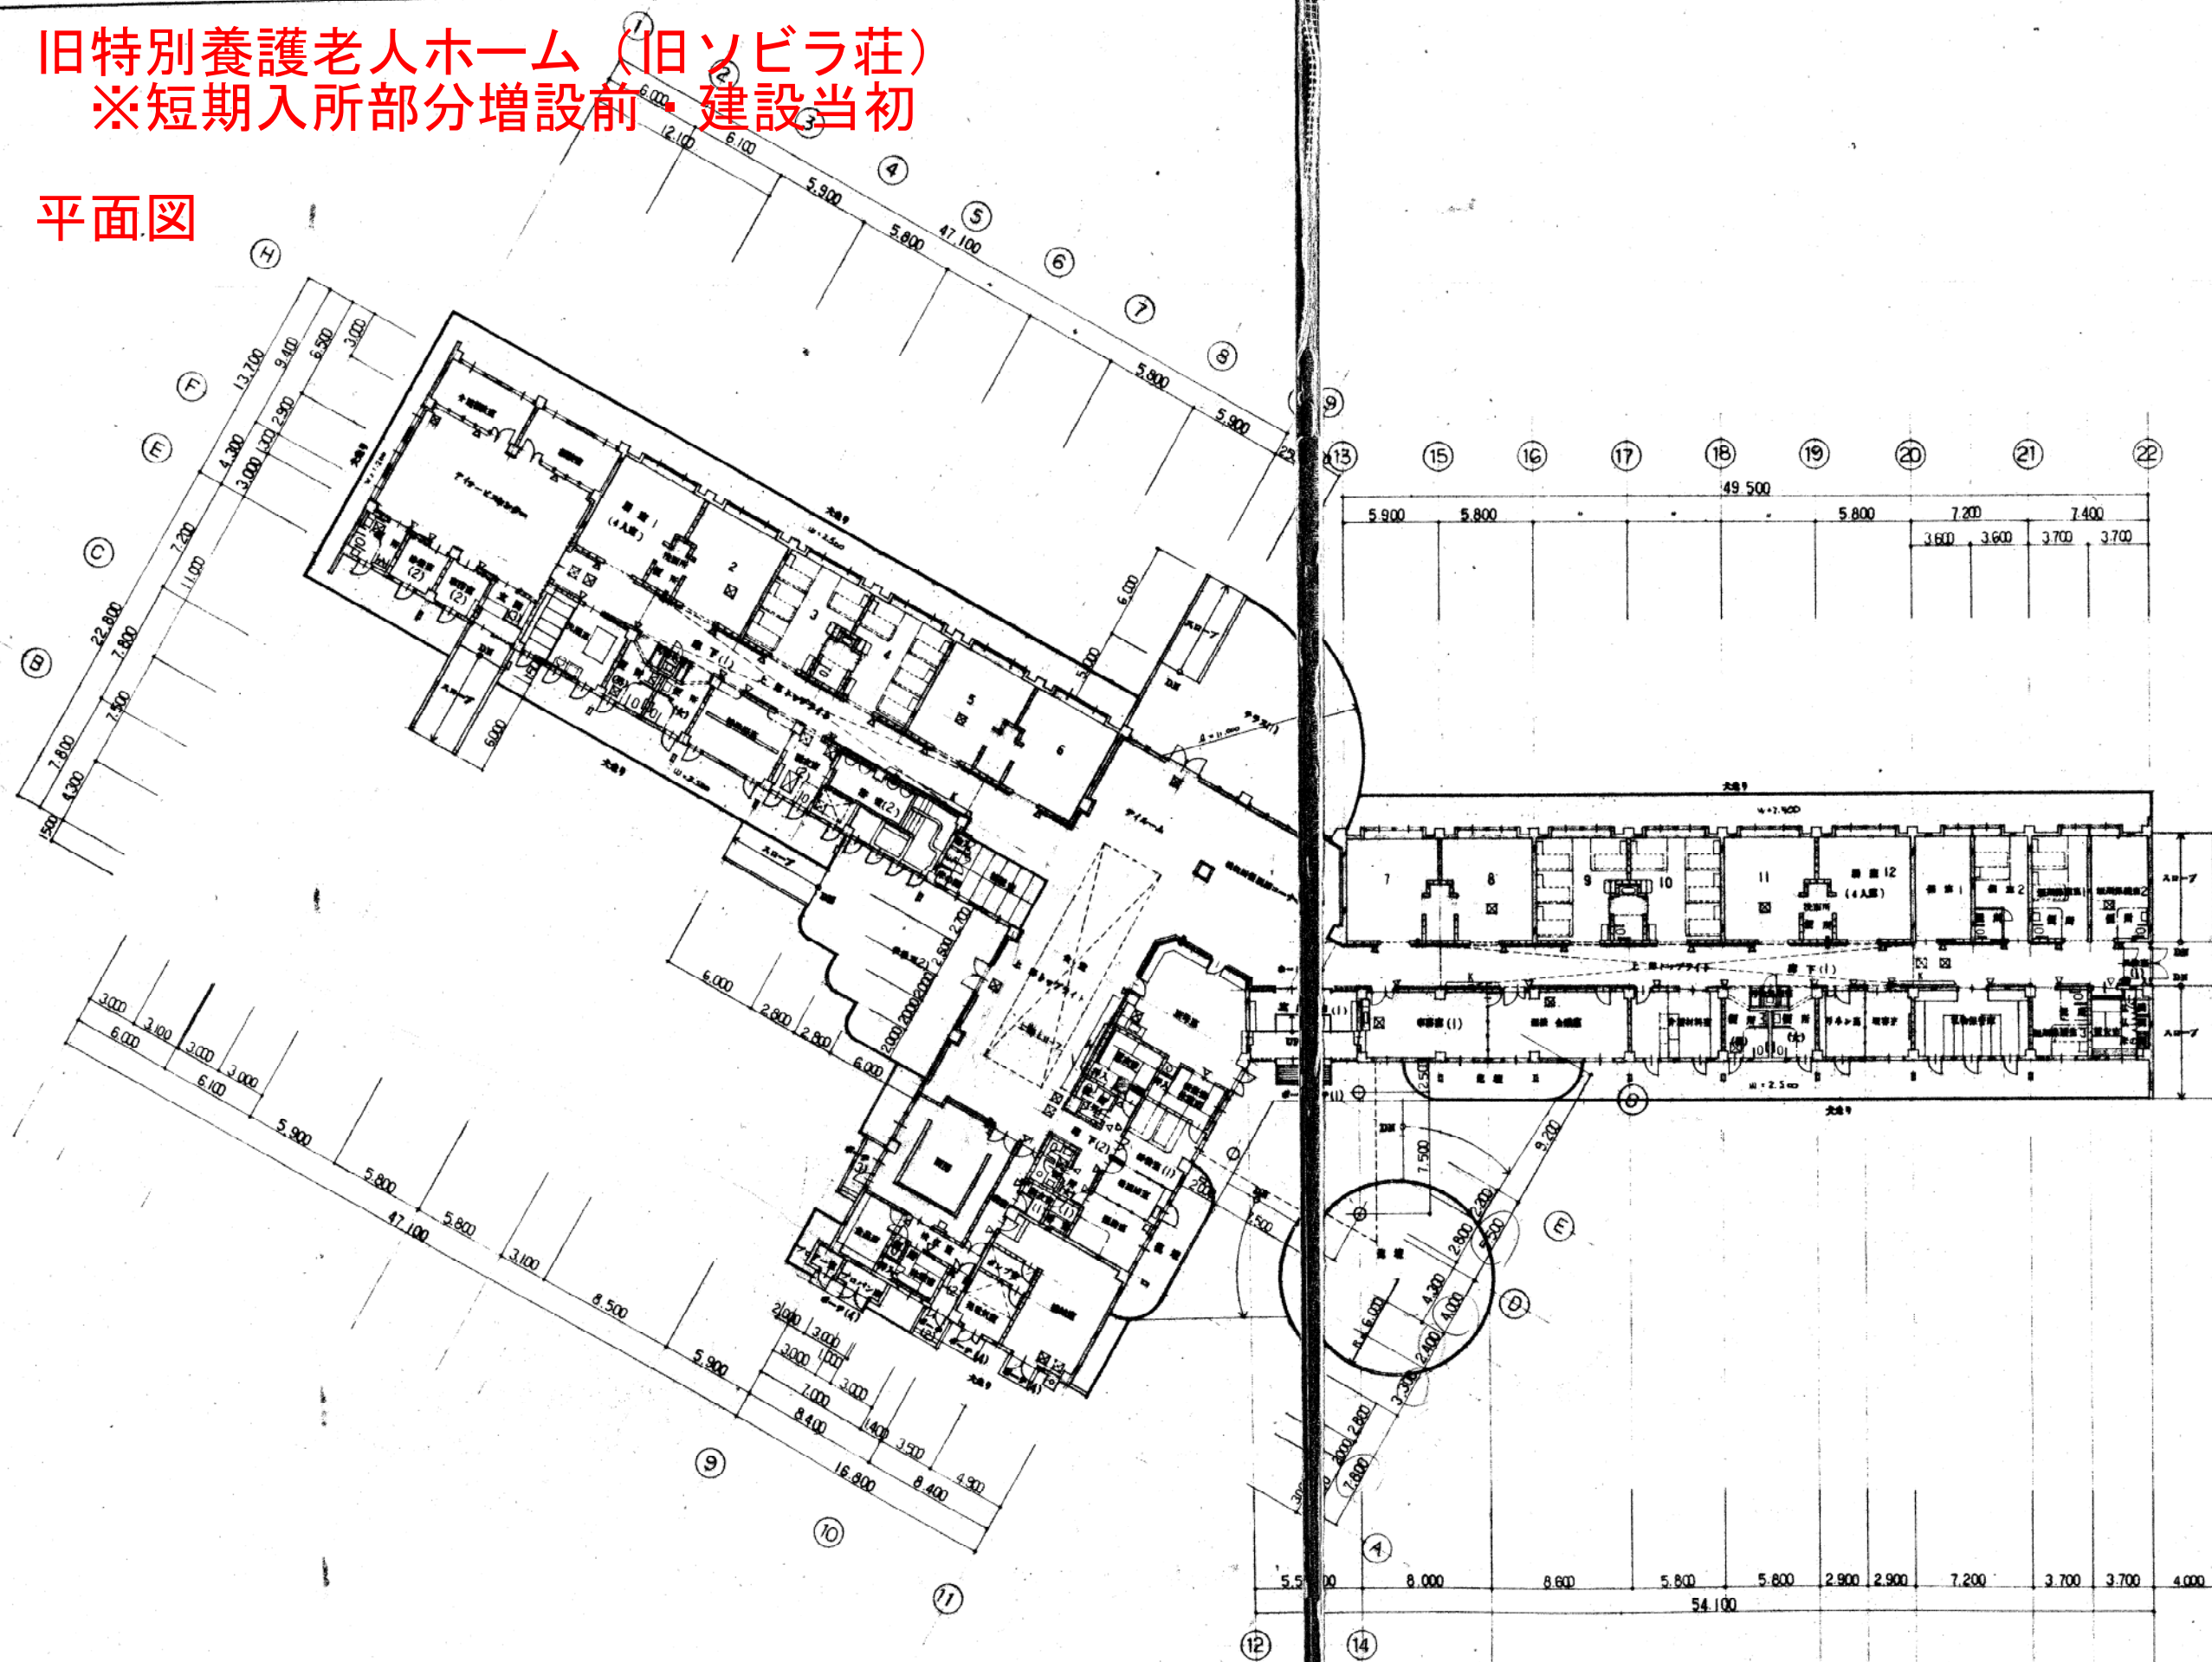


設計書	工事名	特別養護老人ホーム「雄賀ソラ荘」新築工事
図面番号	図名	平面図
縮尺		1/200
図面番号		A-5

平面图



設 計	担 当	工事名	設計番号
		老人福祉寮新築工事	
図 名		縮 尺	図面番号
平面図・屋根伏図		1/200	A-7